


 














































































 





**Bestandsplan "Seewiesen Kahnsdorf"**  
**1. Teilabschnitt**

Lageplan  
 M 1 : 500

- Legende zum Bestandsplan STRABAG**
-  Bestehende Straße (für die Weiterentwicklung)
  -  Planmäßige Straße
  -  Straße mit Verkehrszeichen
- Legende INFRA**
-  Verkehrszeichen
  -  Verkehrszeichen
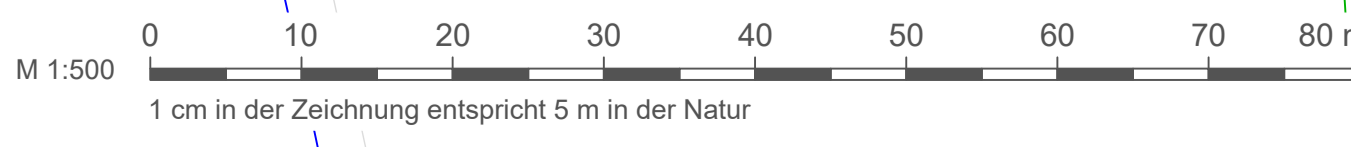**Anmerkung**  
 Grundlage dieses Planes ist der Bestandsplan der STRABAG AG vom 02.12.2020 zum 1. Teilabschnitt. Durch INFRA wurden Sperrflächen für die Zufahrten zu den Grundstücken im Bereich der Beschilderung, Beleuchtung und Stellflächen eingetragen. Die Kennzeichnung der Zufahrten zu den Grundstücken sind als Vorschläge zu sehen.

Kein amtlicher Lageplan. Die Grenzen sind nur zu Übersichtszwecken dargestellt!

**Bestandsplan "Seewiesen Kahnsdorf" - 1. Teilabschnitt**

Grundlage:  
 Bestandsplan der STRABAG AG (02.12.2020)  
 Ergänzungen aus Ausführungsplanung INFRA (24.04.2020)

<b>INFRA</b> T. Salomon	Nöthnitzer Str. 3 01187 Dresden post@IG-INFRA.de	Telefon (0351) 8 85 89 - 0 Telefax (0351) 8 85 89 - 19	S_18017 erstellt 03.12.2021	Datum 03.12.2021	Zeichen NA
		Lagesystem ETRS89 (UTM33)		Höhensystem DHN92	
				Blattgröße: 0.950 m x 0.480 m = 0.456 m	