
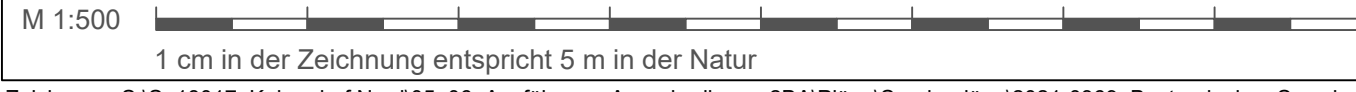


Mischgebieterschließung "Seewiesen Kahnsdorf"
2. Teilabschnitt

Bestandsplan
M 1 : 500

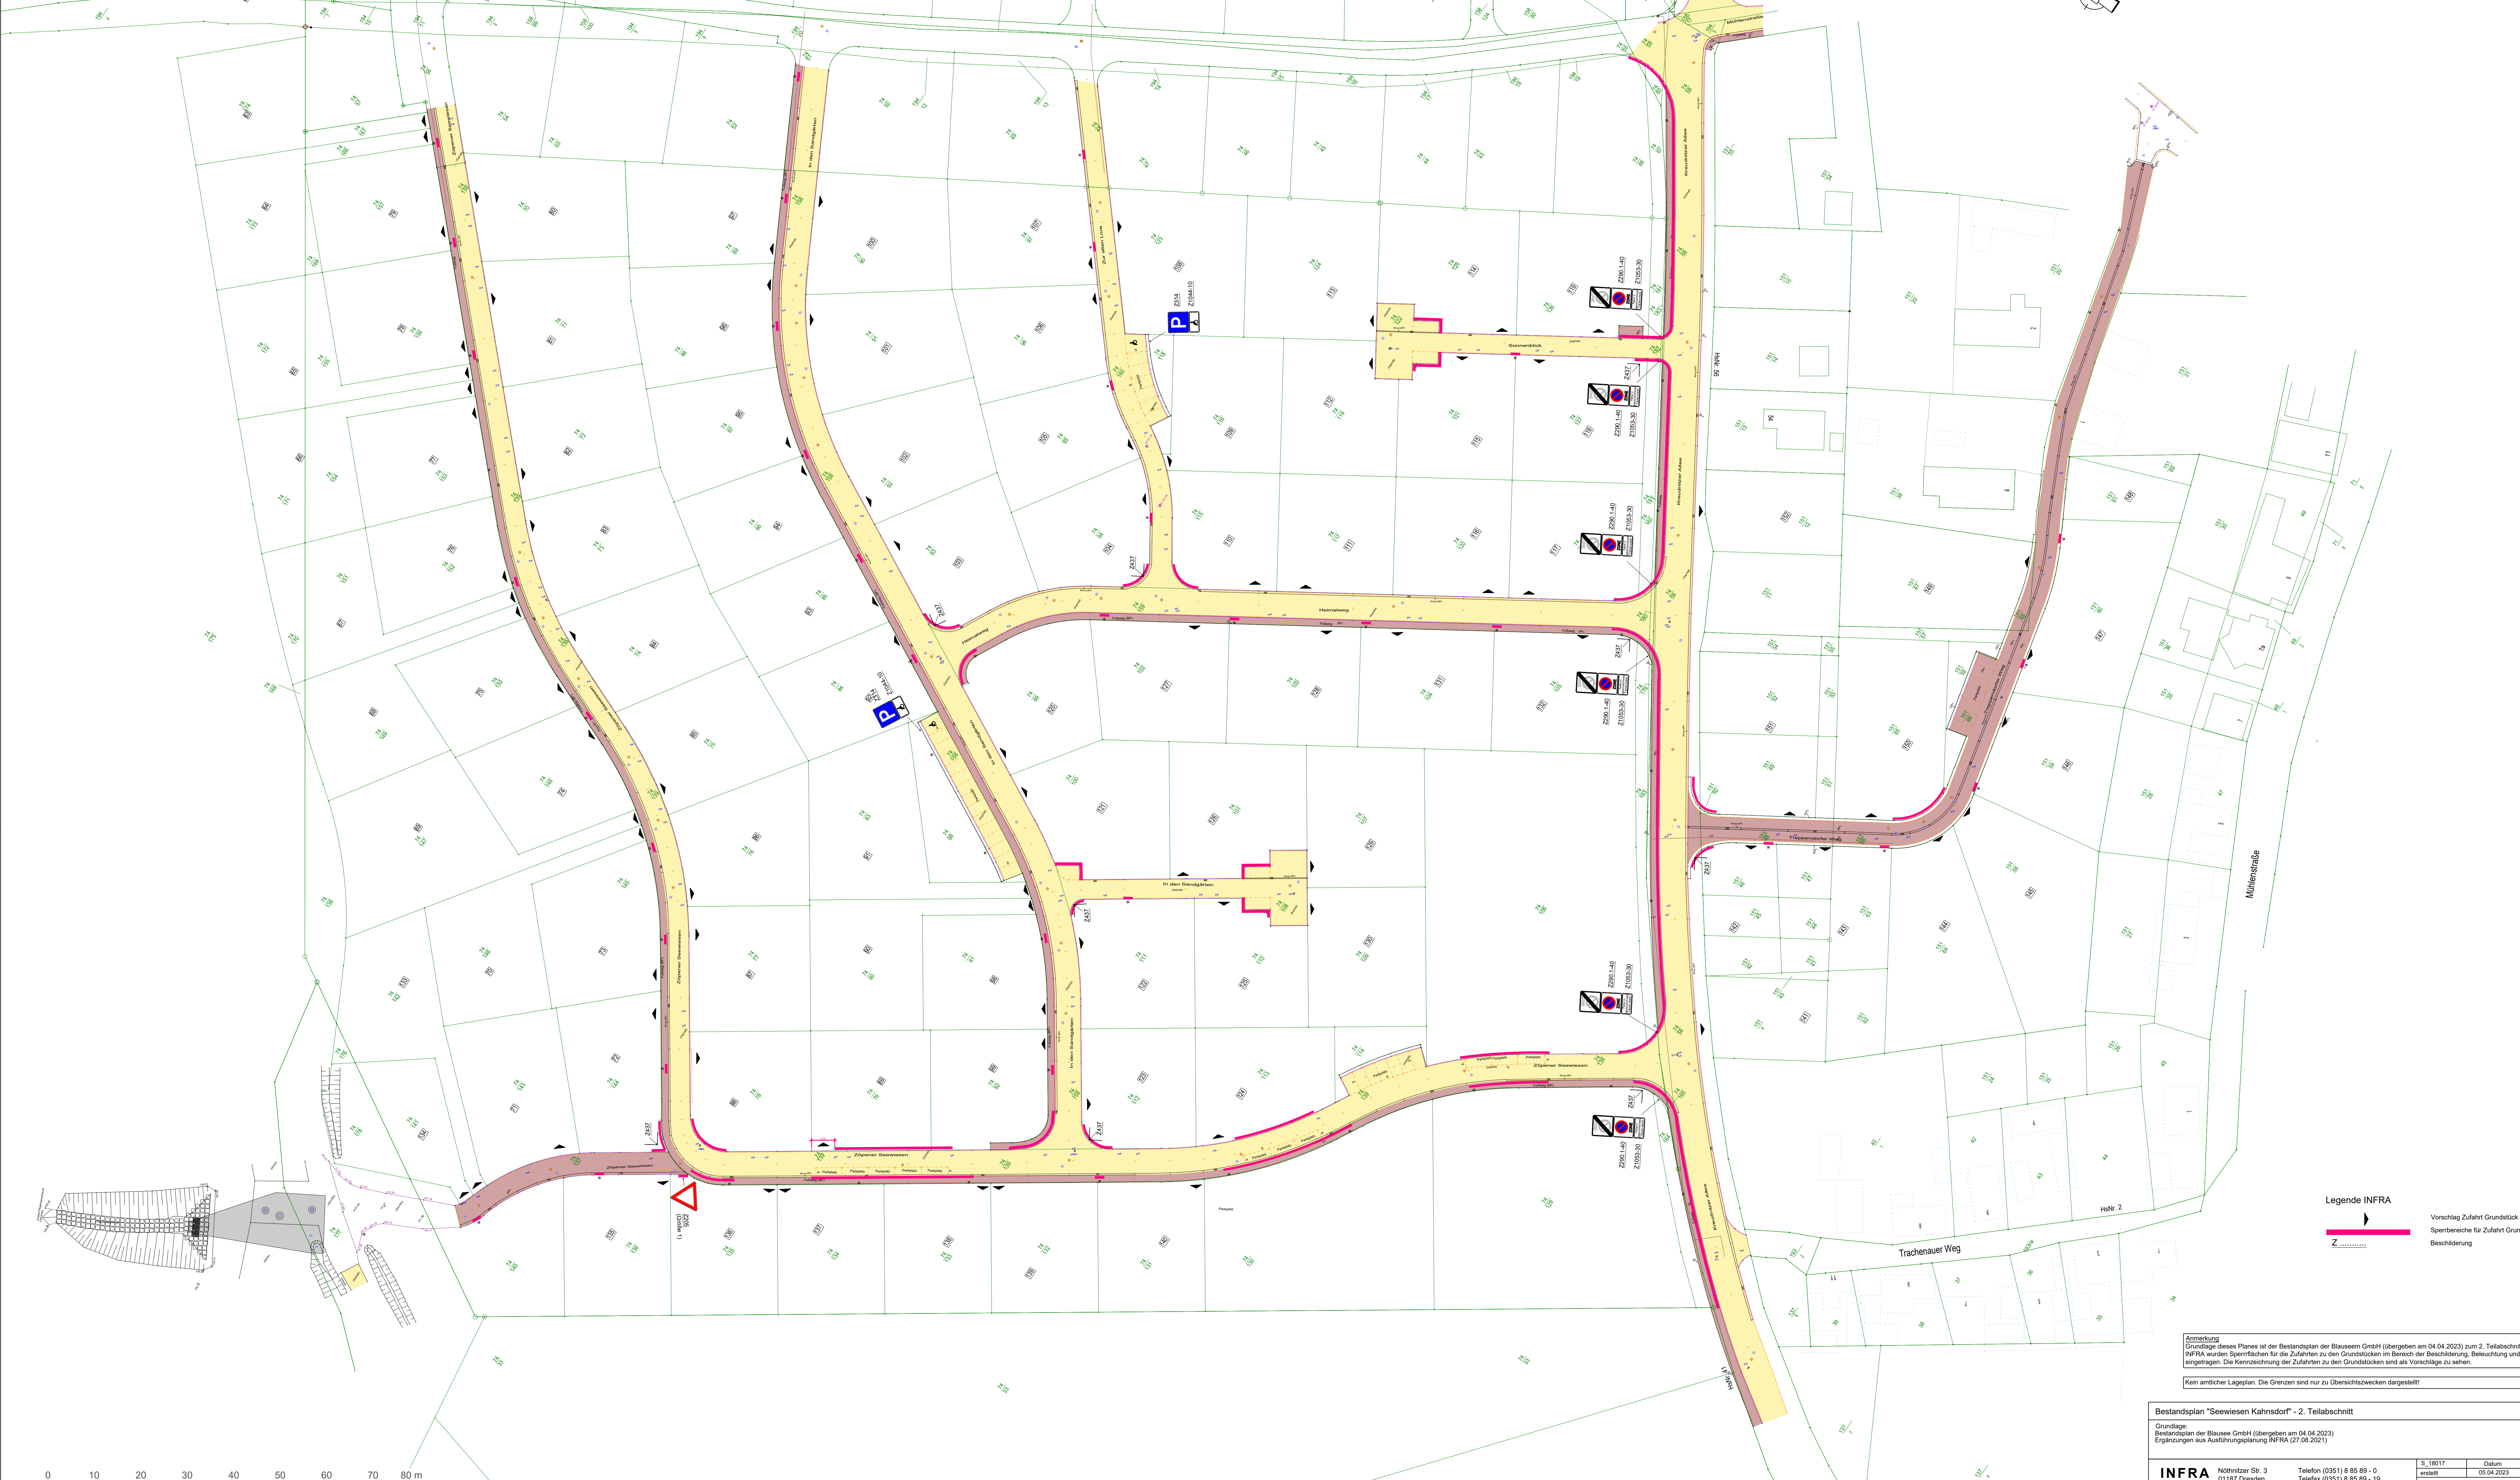

Legende INFRA

- Vorschlag Zufahrt Grundstück
- Sperrbereiche für Zufahrt Grundstück
- Beschilderung

Anmerkung
Grundlage dieses Planes ist der Bestandsplan der Blauseen GmbH (übergeben am 04.04.2023) zum 2. Teilabschnitt. Durch INFRA wurden Sperrflächen für die Zufahrten zu den Grundstücken im Bereich der Beschilderung, Beseitigung und Stoffflächen eingetragen. Die Kennzeichnung der Zufahrten zu den Grundstücken sind als Vorschläge zu sehen.

Kein amtlicher Lageplan. Die Grenzen sind nur zu Übersichtszwecken dargestellt!

Bestandsplan "Seewiesen Kahnsdorf" - 2. Teilabschnitt			
Grundlage: Bestandsplan der Blauseen GmbH (übergeben am 04.04.2023)			
Ergänzungen aus Ausführungsplanung INFRA (27.08.2021)			
INFRA	Nothitzer Str. 3 01187 Dresden	Telefon (0351) 8 85 89 - 0 Telefax (0351) 8 85 89 - 19	S. 18017 Datum 05.04.2023 Zeichen NA
T. Salomon	post@IG-INFRA.de		Lage-system Höhen-system M 1 : 500
Blattgröße: 1.135 m x 0.700 m = 0.795 m²			